



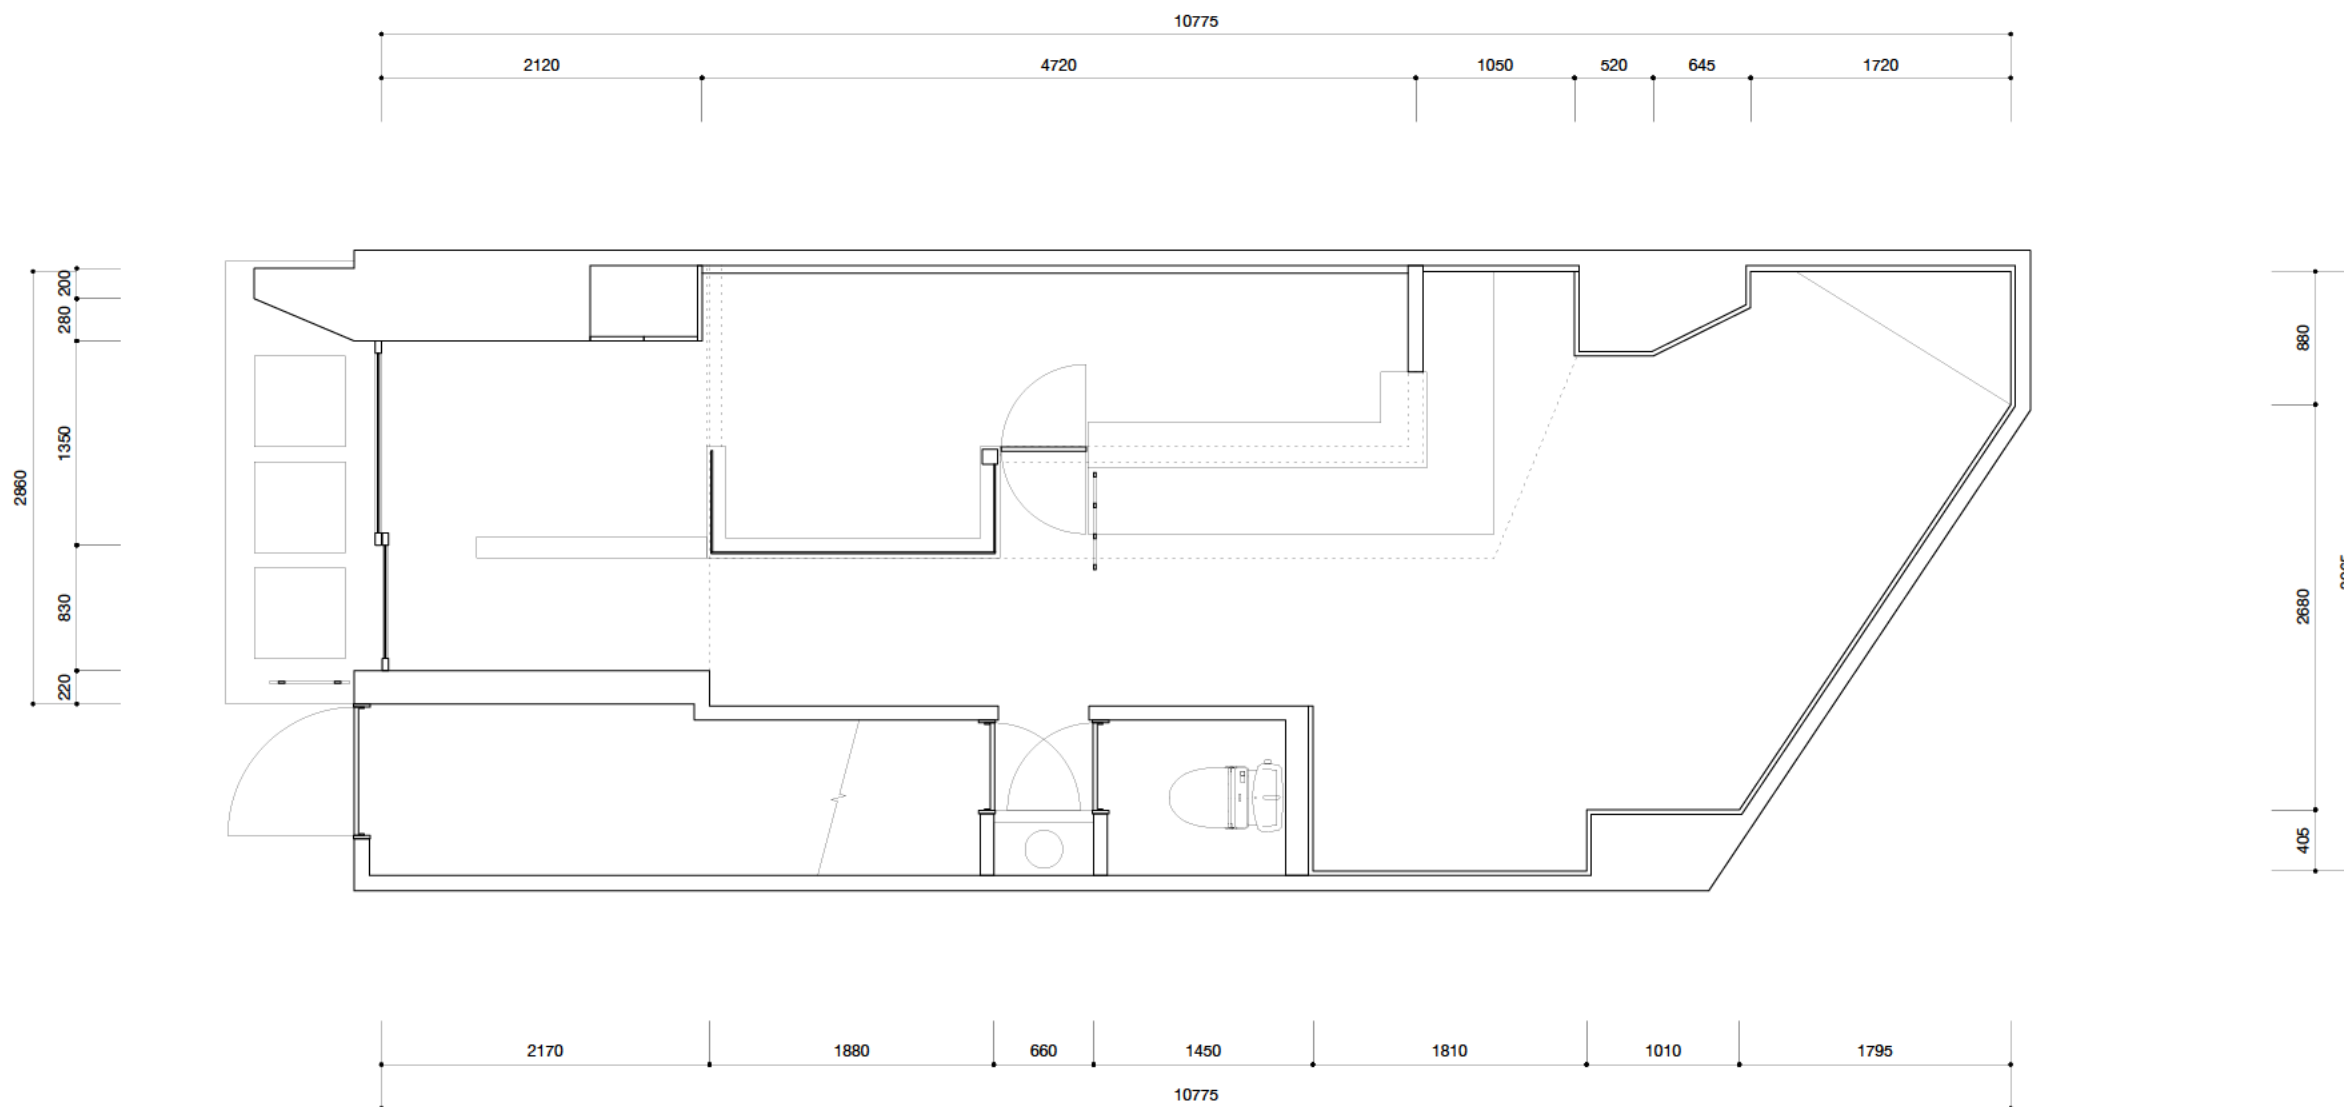

[Redacted]	名称	[Redacted] 改修工事	日付	2025.04.22	承認	担当	担当	図面No.
	図名	既存平面図	縮尺	1/50				

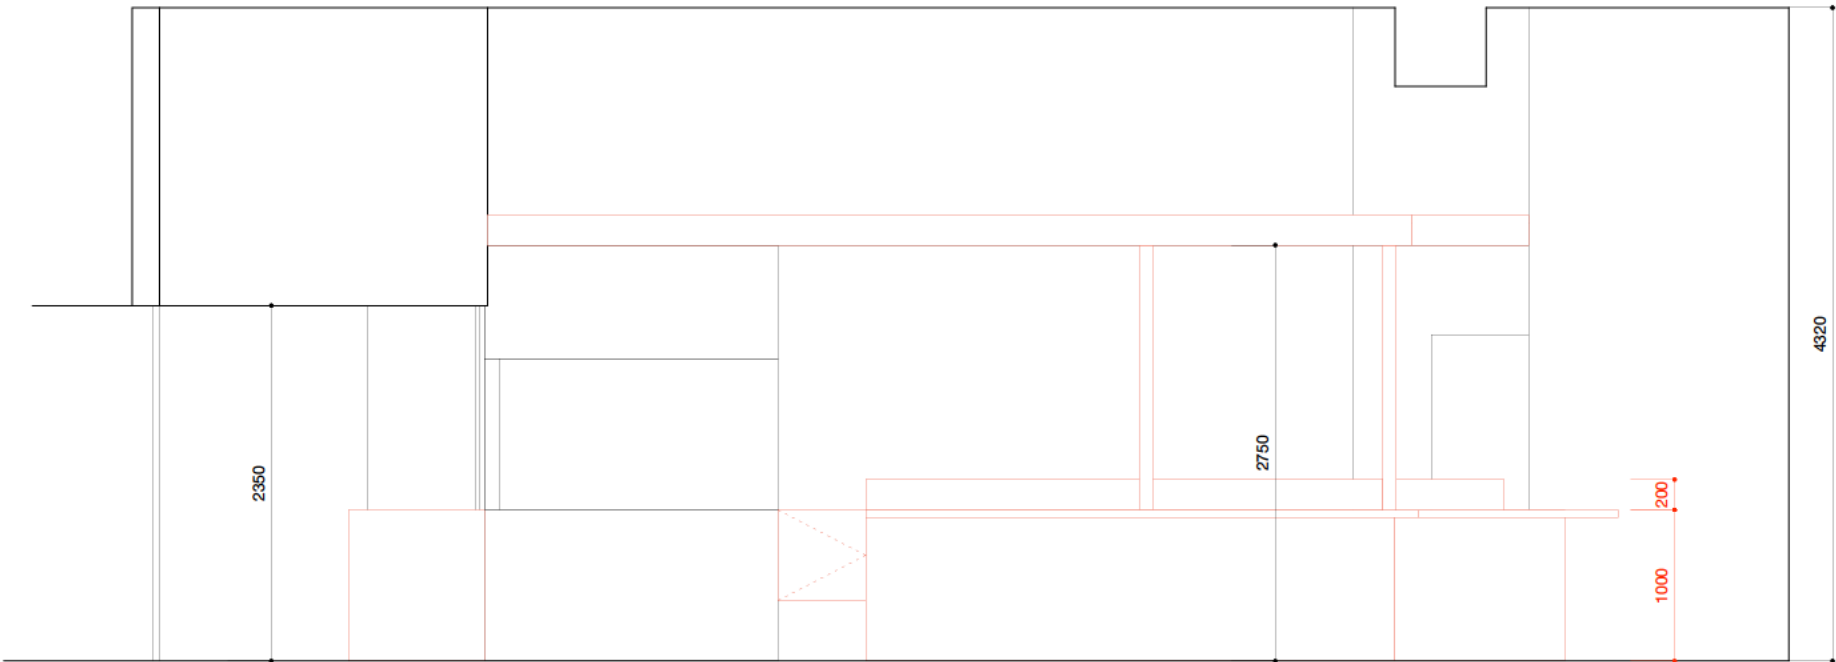



展開図

凡例

赤字：新設

青字：施主支給品

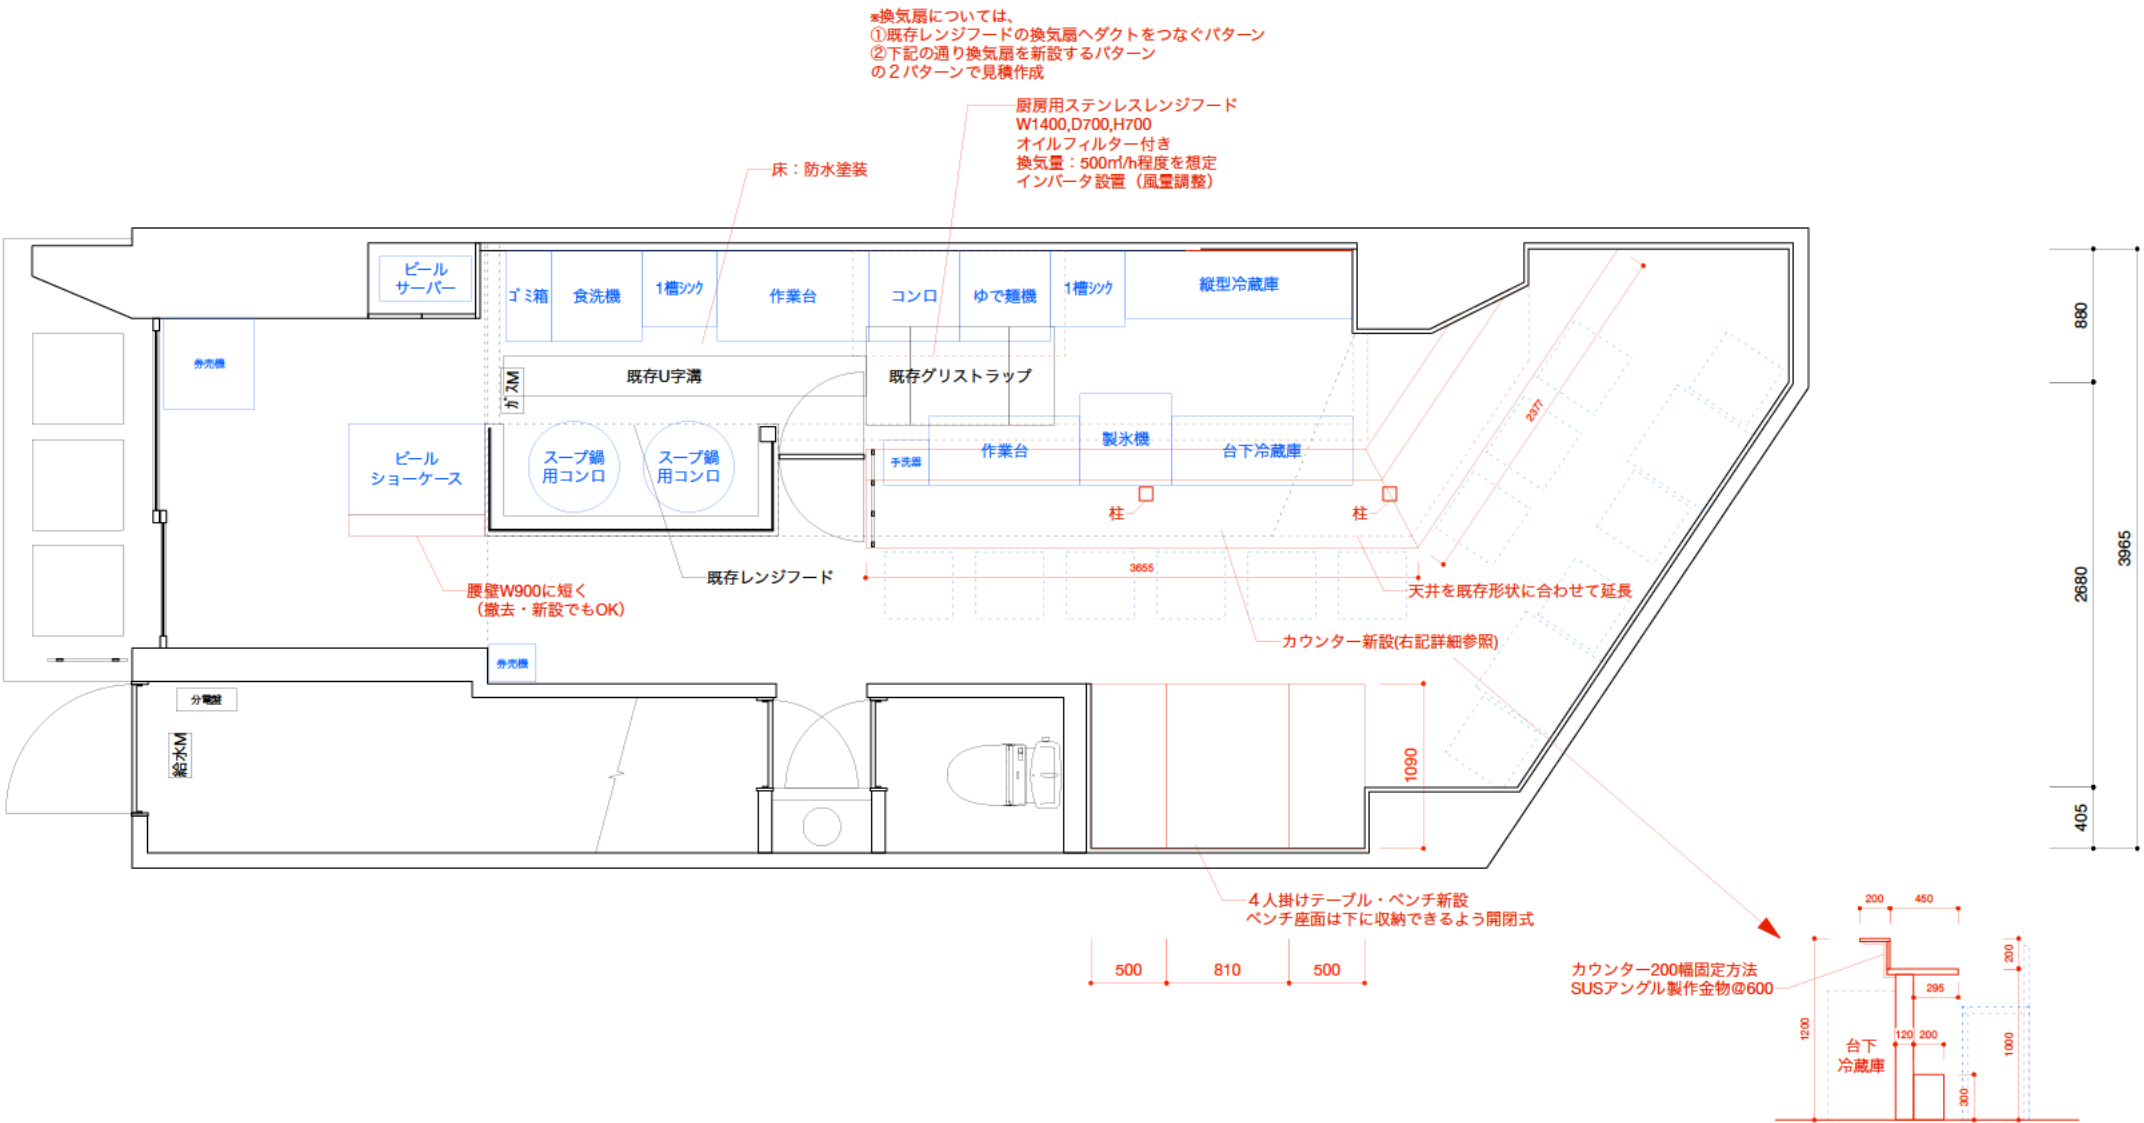


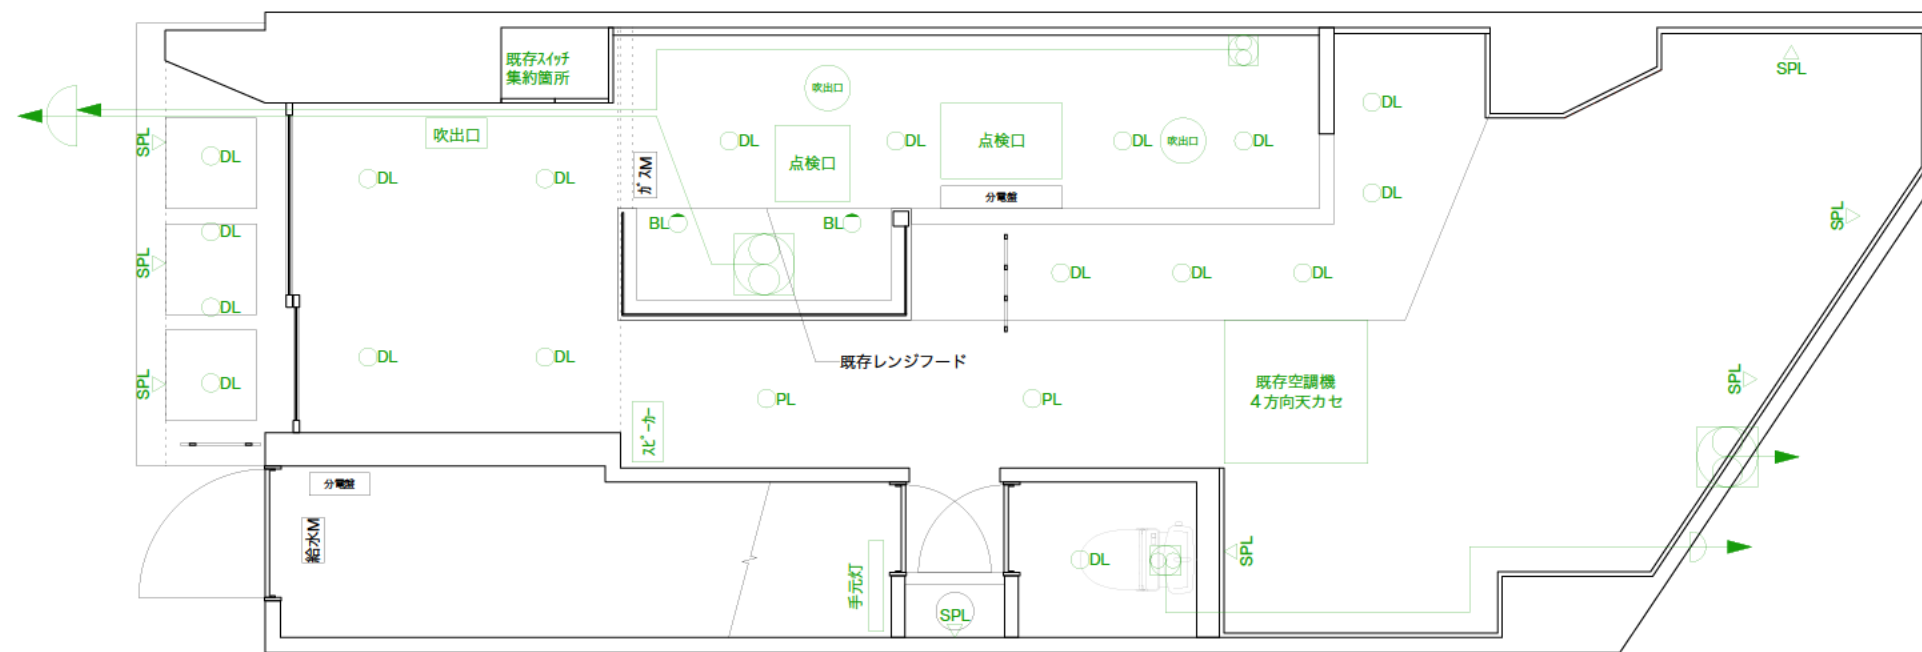

	名称	改修工事	日付	2025.04.22	承認	担当	担当	図面No.
	図名	既存天井伏図	縮尺	1/50				

凡例

赤字：新設
緑字：既存利用

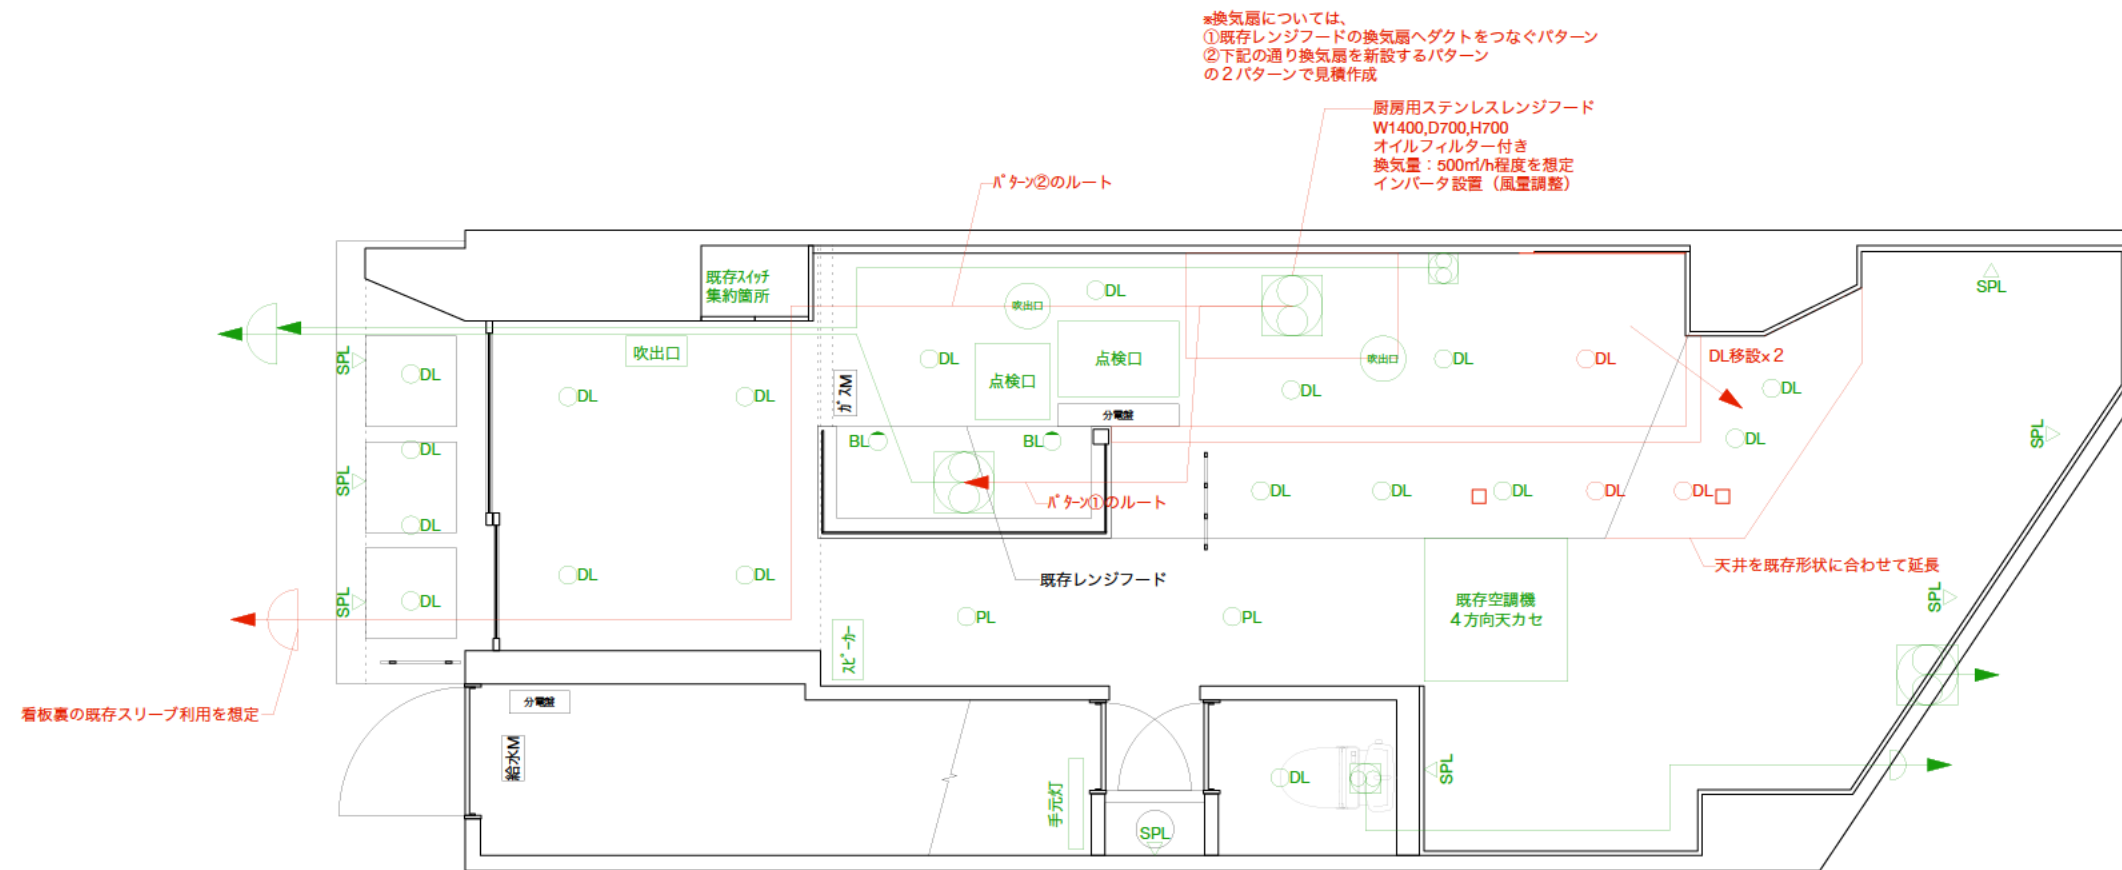

	名称	改修工事	日付	2025.04.22	承認	担当	担当	図面No.
	図名	改修天井伏図（照明計画・空調計画）	縮尺	1/50				

凡例	
給水	———⊠
給湯	———⊠
排水	———○
ガス	———⊠



[Redacted]	名称	[Redacted] 改修工事	日付	2025.04.22	承認	担当	担当	図面No.
	図名	改修給排水図	縮尺	1/50				